


INWENTARYZACJA POWIERZCHNI LOKALU
Poznań, ul. Jasna Rola 36



Poznań, styczeń 2017 r.

RZUT LOKALU NR 6

SZKIC ORIENTACYJNY

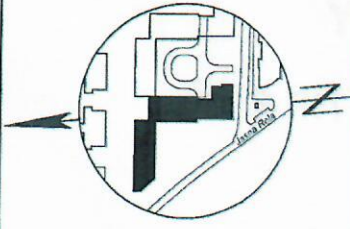

RZUT KONDYGNACJI I

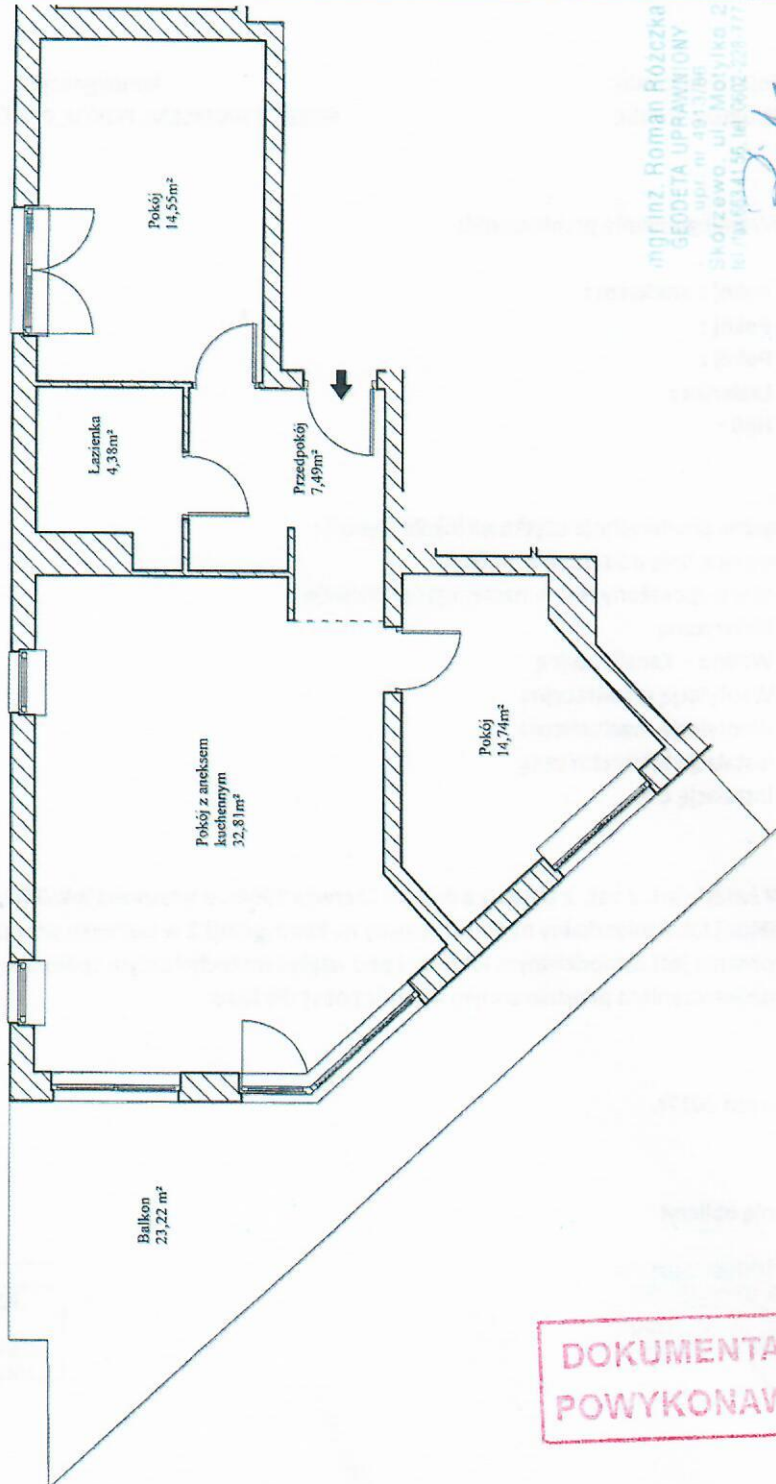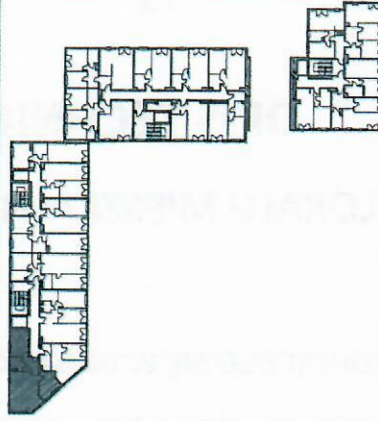

mgr inż. Roman Rózczyka
 GEODETA UPRAWNIENIY

POZNAŃ,
UL. JASNA ROLA 36

RODZAJ POMIESZCZENIA	POWIERZCHNIA [m ²]
Lokal mieszkalny	73,97
Balkon	23,22

UWAGA: Powierzchnia użytkowa lokalu została obliczona na podstawie bezpośredniego pomiaru i jest zgodna z Normą PN-ISO 9836-1997

VISUM S.A.
KIEROWNIK BUDOWY
 mgr inż. Andrzej Szczepan
 ul. Bud. PRSINIEC 20

**DOKUMENTACJA
POWYKONAWCZA**